Tillhör kommunalfullmäktiges beslut av den 9/6 64 Betygar:

Äldre utgåva

SKALA 1:2000

20 10 0 20 40 60 80 100 120 140 160 180 200 m

År 19 65 den 27 juli fastställdes denna ~~ändring av~~ byggnadsplan på sätt länsstyrelsens beslut samma dag närmare utvisar; och må enligt 150 § 3 st. byggnadslagen talan icke fullföljas mot nämnda beslut, varför detsamma omedelbart vunnit laga kraft, betygar, Stockholm å landskansliet som ovan.

På tjänstens vägnar:

Bo Ljungberg

Kopians likhet med originalet bestyrkes i tjänsten:

Sikmarö 1:23

BETECKNINGAR

- HEMMANSGRÄNS
- FASTIGHETSGRÄNS
- ÅKER
- SKOG
- ÄNG
- DIKE
- BOSTADSHUS
- UTHUS
- STRANDKANT
- BRYGGA
- STAKET
- NIVÅKURVOR
- POLYGONPUNKT
- GRÄNSPUNKT
- RUTNÄTSPUNKT
- GAMMAL STRANDLINJE
- BRUNN
- STIG
- EL-LEDNING

BETECKNINGAR, BYGGNADSPLAN

- byggnadsplanegräns
- områdesgräns
- bestämmelsegräns
- gränslinjer ej avsedda att fastställas
- 1 antal våningar
- allmän plats, vägmark
- " " parkmark
- BF område för bostadsändamål, fristående hus
- mark som ej får bebyggas
- Vb V vattenområde

Är 19 80 den 27 maj, § 184 blev detta förslag antaget av Byggnadsnämnden i Norrtälje, betygar å tjänstens vägnar:

Bengt Strandberg
Sekreterare

*) till ändrade byggnadsplanebestämmelser

Är 19 80-12-09 fastställdes denna stadsplaneändring på sätt länsstyrelsens beslut samma dag närmare utvisar och må enligt 150 § 3 st. byggnadslagen talan icke fullföljas mot nämnda beslut, varför detsamma omedelbart vunnit laga kraft. Länsstyrelsen i Stockholms län som ovan.

På tjänstens vägnar

Är 19 80-12-09 fastställdes denna ändring av ~~sledsplan~~/byggnadsplan bestämmelser på sätt länsstyrelsens beslut samma dag närmare utvisar. Länsstyrelsen i Stockholms län som ovan.

På tjänstens vägnar

Eva Wrellind

Kopians likhet med originalet bestyrkes i tjänsten:

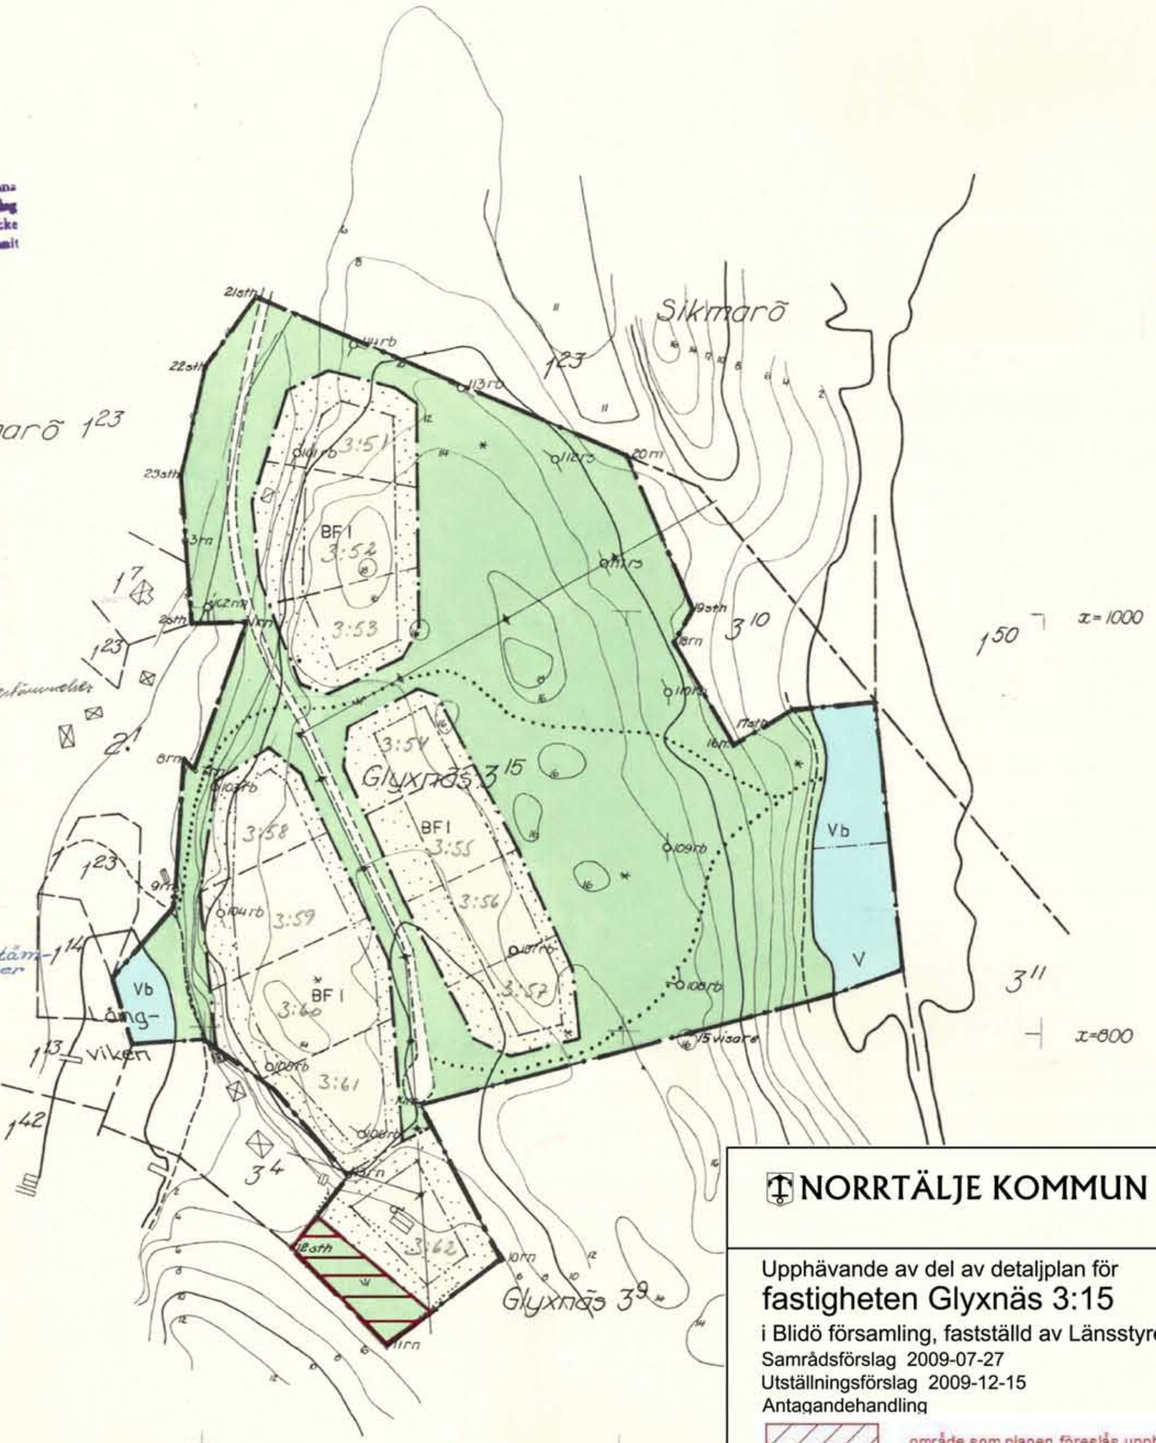

NORRTÄLJE KOMMUN

Godkänd av KS	2011-01-10 § 17
Antagen av KF	2011-01-24 § 20
Laga kraft	2011-02-23

Upphävande av del av detaljplan för

fastigheten Glyxnäs 3:15

i Blidö församling, fastställd av Länsstyrelsen 1980-12-09

Samrådsförslag 2009-07-27
Utställningsförslag 2009-12-15
Antagandehandling

område som planen föreslås upphävas för

Gunnel Löfqvist
Planeringschef

Kristina Nitsch
Planarkitekt

Jan Wiik

ROKOTRYCK AB KOPIA STOCKHOLM 1964

Ovanstående är en kopia av det gamla originalet med beslut om ändrade bestämmelser.